TRIATHLON 2900 Walkley Road Ottawa, ON K1G 3P5 (613) 731-9571 PROJ. NO. 9229-N46-1E LINE NO. BASE-MAP PART NO. 1 OF 1 R.R. 5.5X

0 10 20 30 40 50

1999\2200\992-2216\7090\96c_3, 96c_4, 96c_5, 96c_6, 96c_11, 96c_12.jpgs J:\1999\2200\992-2216\7090\ASBUILT-UPDATE.dwg

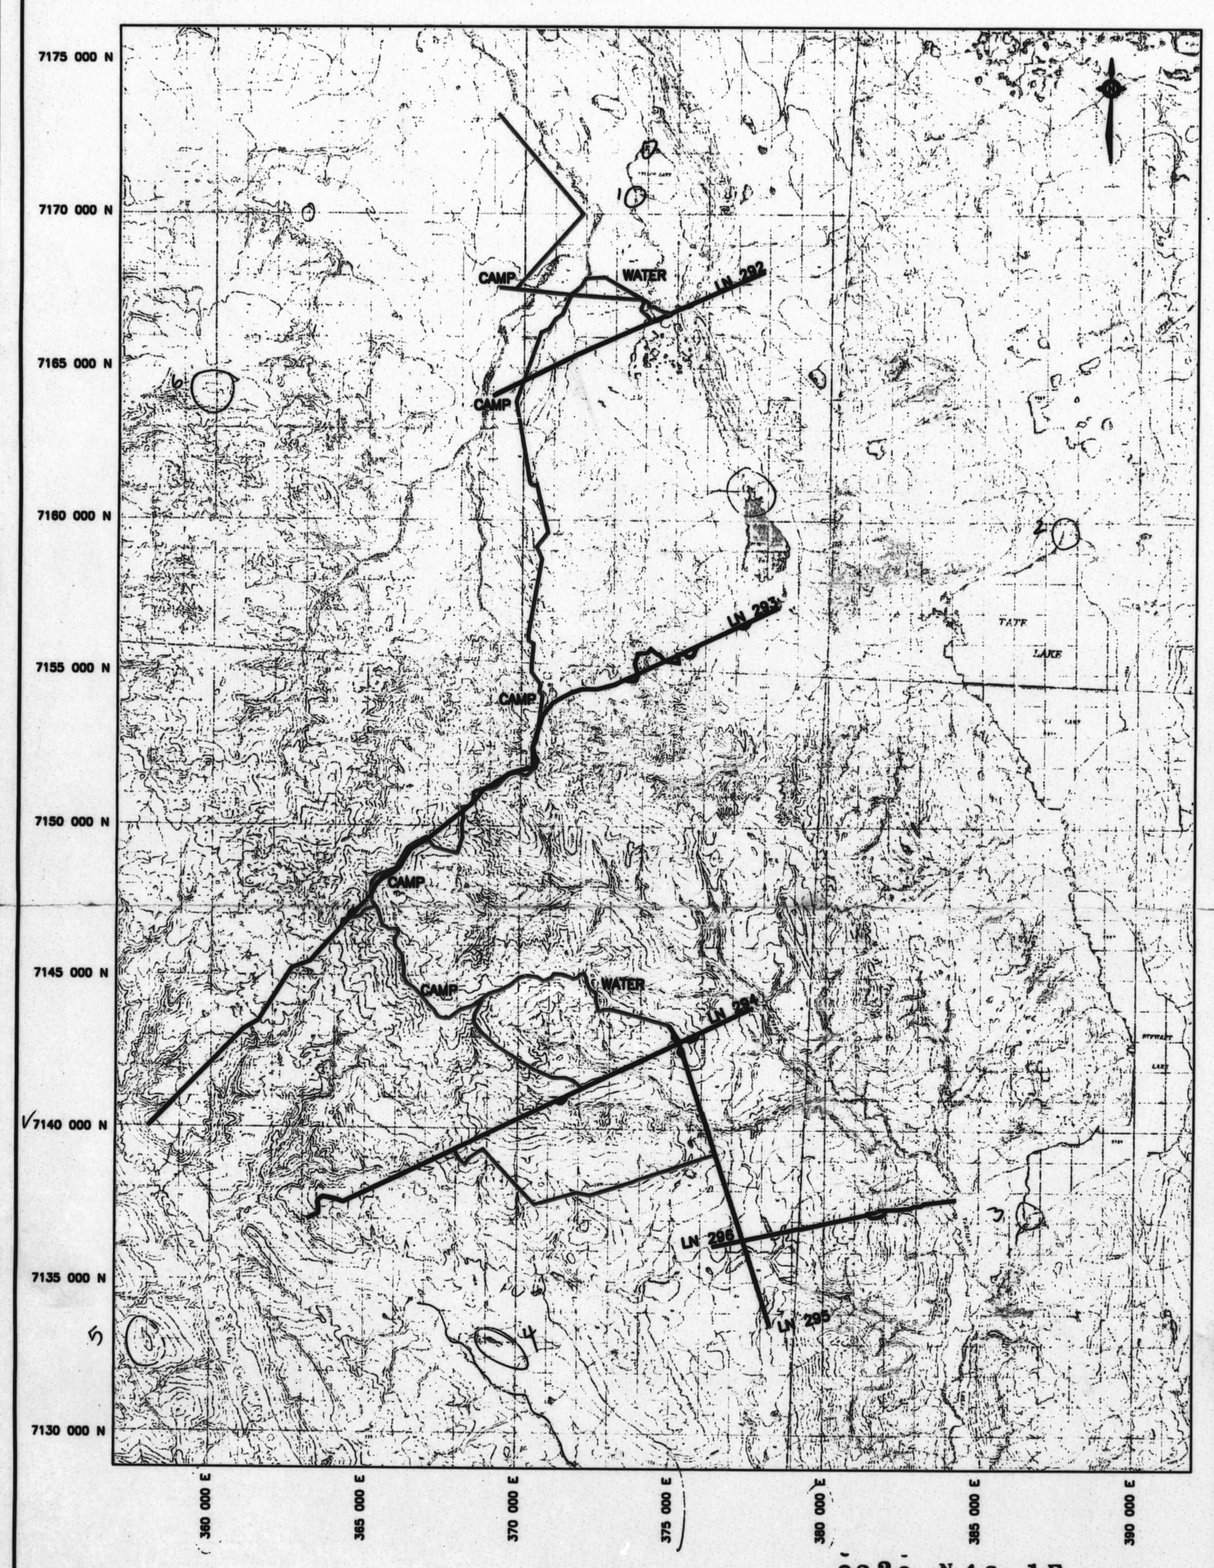

9229 N46 1E

LEGEND

- EXISTING LINE
- ACCESS
- HAND CUT
- NEW CUT

REFERENCE

BASE MAP PROVIDED BY THE CANADA CENTRE FOR MAPPING (OTTAWA) DEPARTMENT OF ENERGY, MINES AND RESOURCES. 96 C/3 (1973) 96 C/4 (1973) 96 C/5 (1973) 96 C/6 (1973) 96 C/11 (1973) 96 C/12 (1973) NAD 27 ZONE 10.

0 1 2 3 4 5(km)
SCALE 1:100,000

Golder Associates | NORTHROCK

TERTIARY CREEK SEISMIC PROGRAM

DRAWN: RFM	APPROVED:	DATE: 22 SEPT. 2000
PROJECT: 992-2216.7090		FIGURE: -

REVISION 03